

懸吊系統

一般說明

距離單位：公分 承重單位：公斤

編號	用途	控制面板 /吊桿名稱	到 PL 距離	吊桿 長度	操作形式	最低 定位點	最高 定位點	行程 時間	最大 載重	備註
1	眉幕	眉幕	15	1500	電動昇降	115	1020	58"	500KG	
2	大幕	大幕	45	1500	固定 電動對開	115	1020			
3	第一道 燈光吊桿	燈桿一	95	1500	電動昇降	115	960	54"	500KG	
4	第一道翼幕	翼幕一	150	1500	電動昇降	115	1020	58"	500KG	
5	第一道沿幕	沿幕一	210	1500	電動昇降	115	1020	58"	500KG	
6	音響反射板一	音效反射板 (一)	250	1500	電動昇降					
7	空吊桿一	空吊桿一	320	1500	電動昇降	115	1020	58"	500KG	
8	第二道 燈光吊桿	燈桿二	360	1500	電動昇降	115	960	54"	500KG	
9	第二道翼幕	翼幕二	390	1500	電動昇降	115	1020	58"	500KG	
10	第二道沿幕	沿幕二	430	1500	電動昇降	115	1020	58"	500KG	
11	音響反射板二	音效反射板 (二)	469	1500	電動昇降					
12	第三道 燈光吊桿	燈桿三	540	1500	電動昇降	115	960	54"	500KG	
13	空吊桿二	空吊桿二	580	1500	電動昇降	115	1020	58"	500KG	
14	第三道 沿幕+翼幕	沿幕三 +翼幕三	625	1500	電動昇降	115	1020	58"	500KG	
15	音響反射板三	音效反射板 (三)	688	1500	電動昇降					
16	天幕燈桿	天幕燈桿	735	1500	電動昇降	115	1020	58"	500KG	
17	空吊桿三	空吊桿三	780	1500	電動昇降	115	1020	58"	500KG	
18	空吊桿四	空吊桿四	825	1500	電動昇降	115	1020	58"	500KG	
19	天幕桿	天幕	910	1500	電動昇降	115	1020	58"	500KG	
20	底幕	底幕	870	1500	電動昇降	115	1020	58"	500KG	

布幕規格

尺寸單位：公分

名稱	顏色	材質	數量	尺寸	備註
眉幕	橘紅	棉	1	1500 x 300	
大幕	橘紅	棉	1	1500 x 800	對開 電動
沿幕	黑	棉	3	1500 x 250	
翼幕	黑	棉	3	300 x 800	
底幕	黑	棉	1	1500 x 800	
天幕	席白	PVC	1	1500 x 800	
觀眾席側吸音幕	乳白	棉	3	1300 x 550	昇降 電動
特別說明：					

音響反射板說明

尺寸單位：公分


名稱	顏色	數量	單位	尺寸	操作方式	備註
舞台前緣固定音響反射板	櫻椰木原色	1	組	1436x303	固定	
上音響反射板一	櫻椰木原色	1	組	1250x211	電動	
上音響反射板二	櫻椰木原色	1	組	1140x211	電動	
上音響反射板三	櫻椰木原色	1	組	1030x211	電動	
側音響反射板一	櫻椰木原色	2	座	737x359	油壓式搬運車	
側音響反射板二	櫻椰木原色	2	座	676x359	油壓式搬運車	
特別說明：						

吊具控制系統說明

- 電動控制器操作位置：置於舞台右側一座固定壁式控制盤


音響反射板組合圖

舞台平面圖

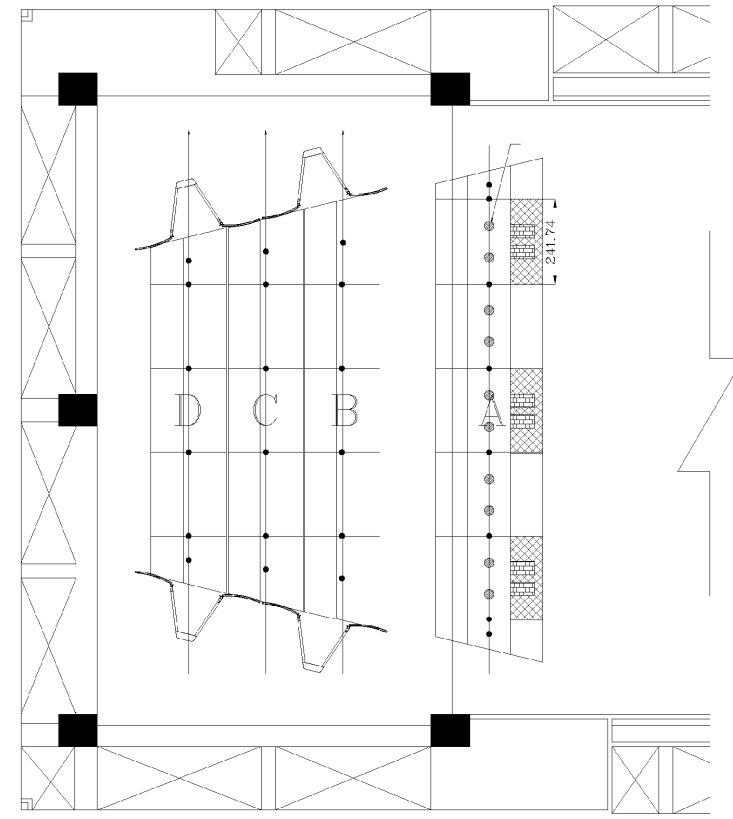

音響反射板平面圖 (竣工圖)

舞台側面圖

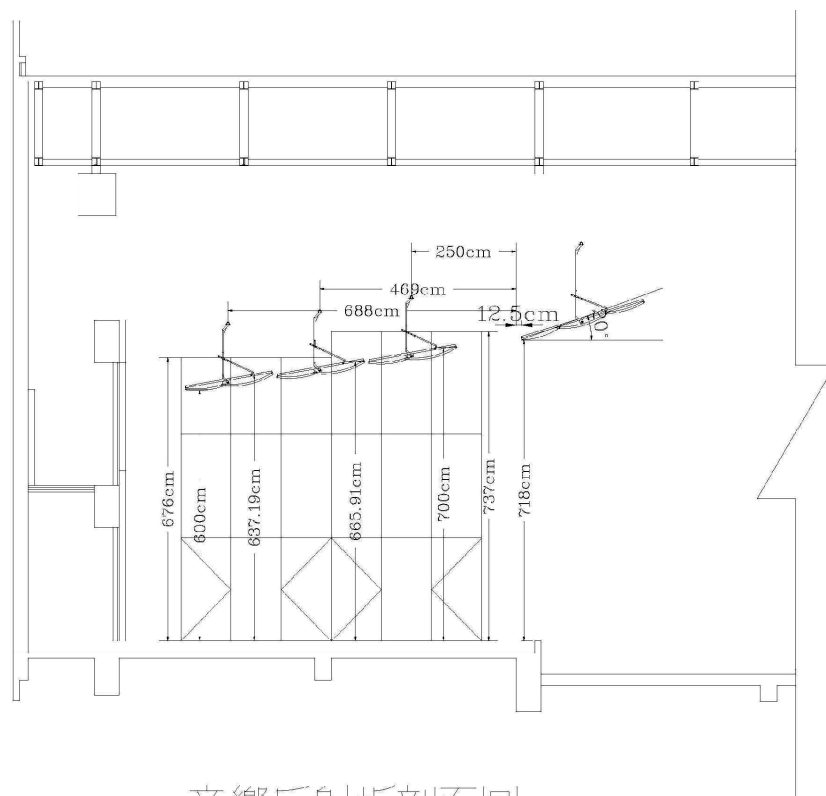

音響反射板剖面圖